



Ř E Z B - B

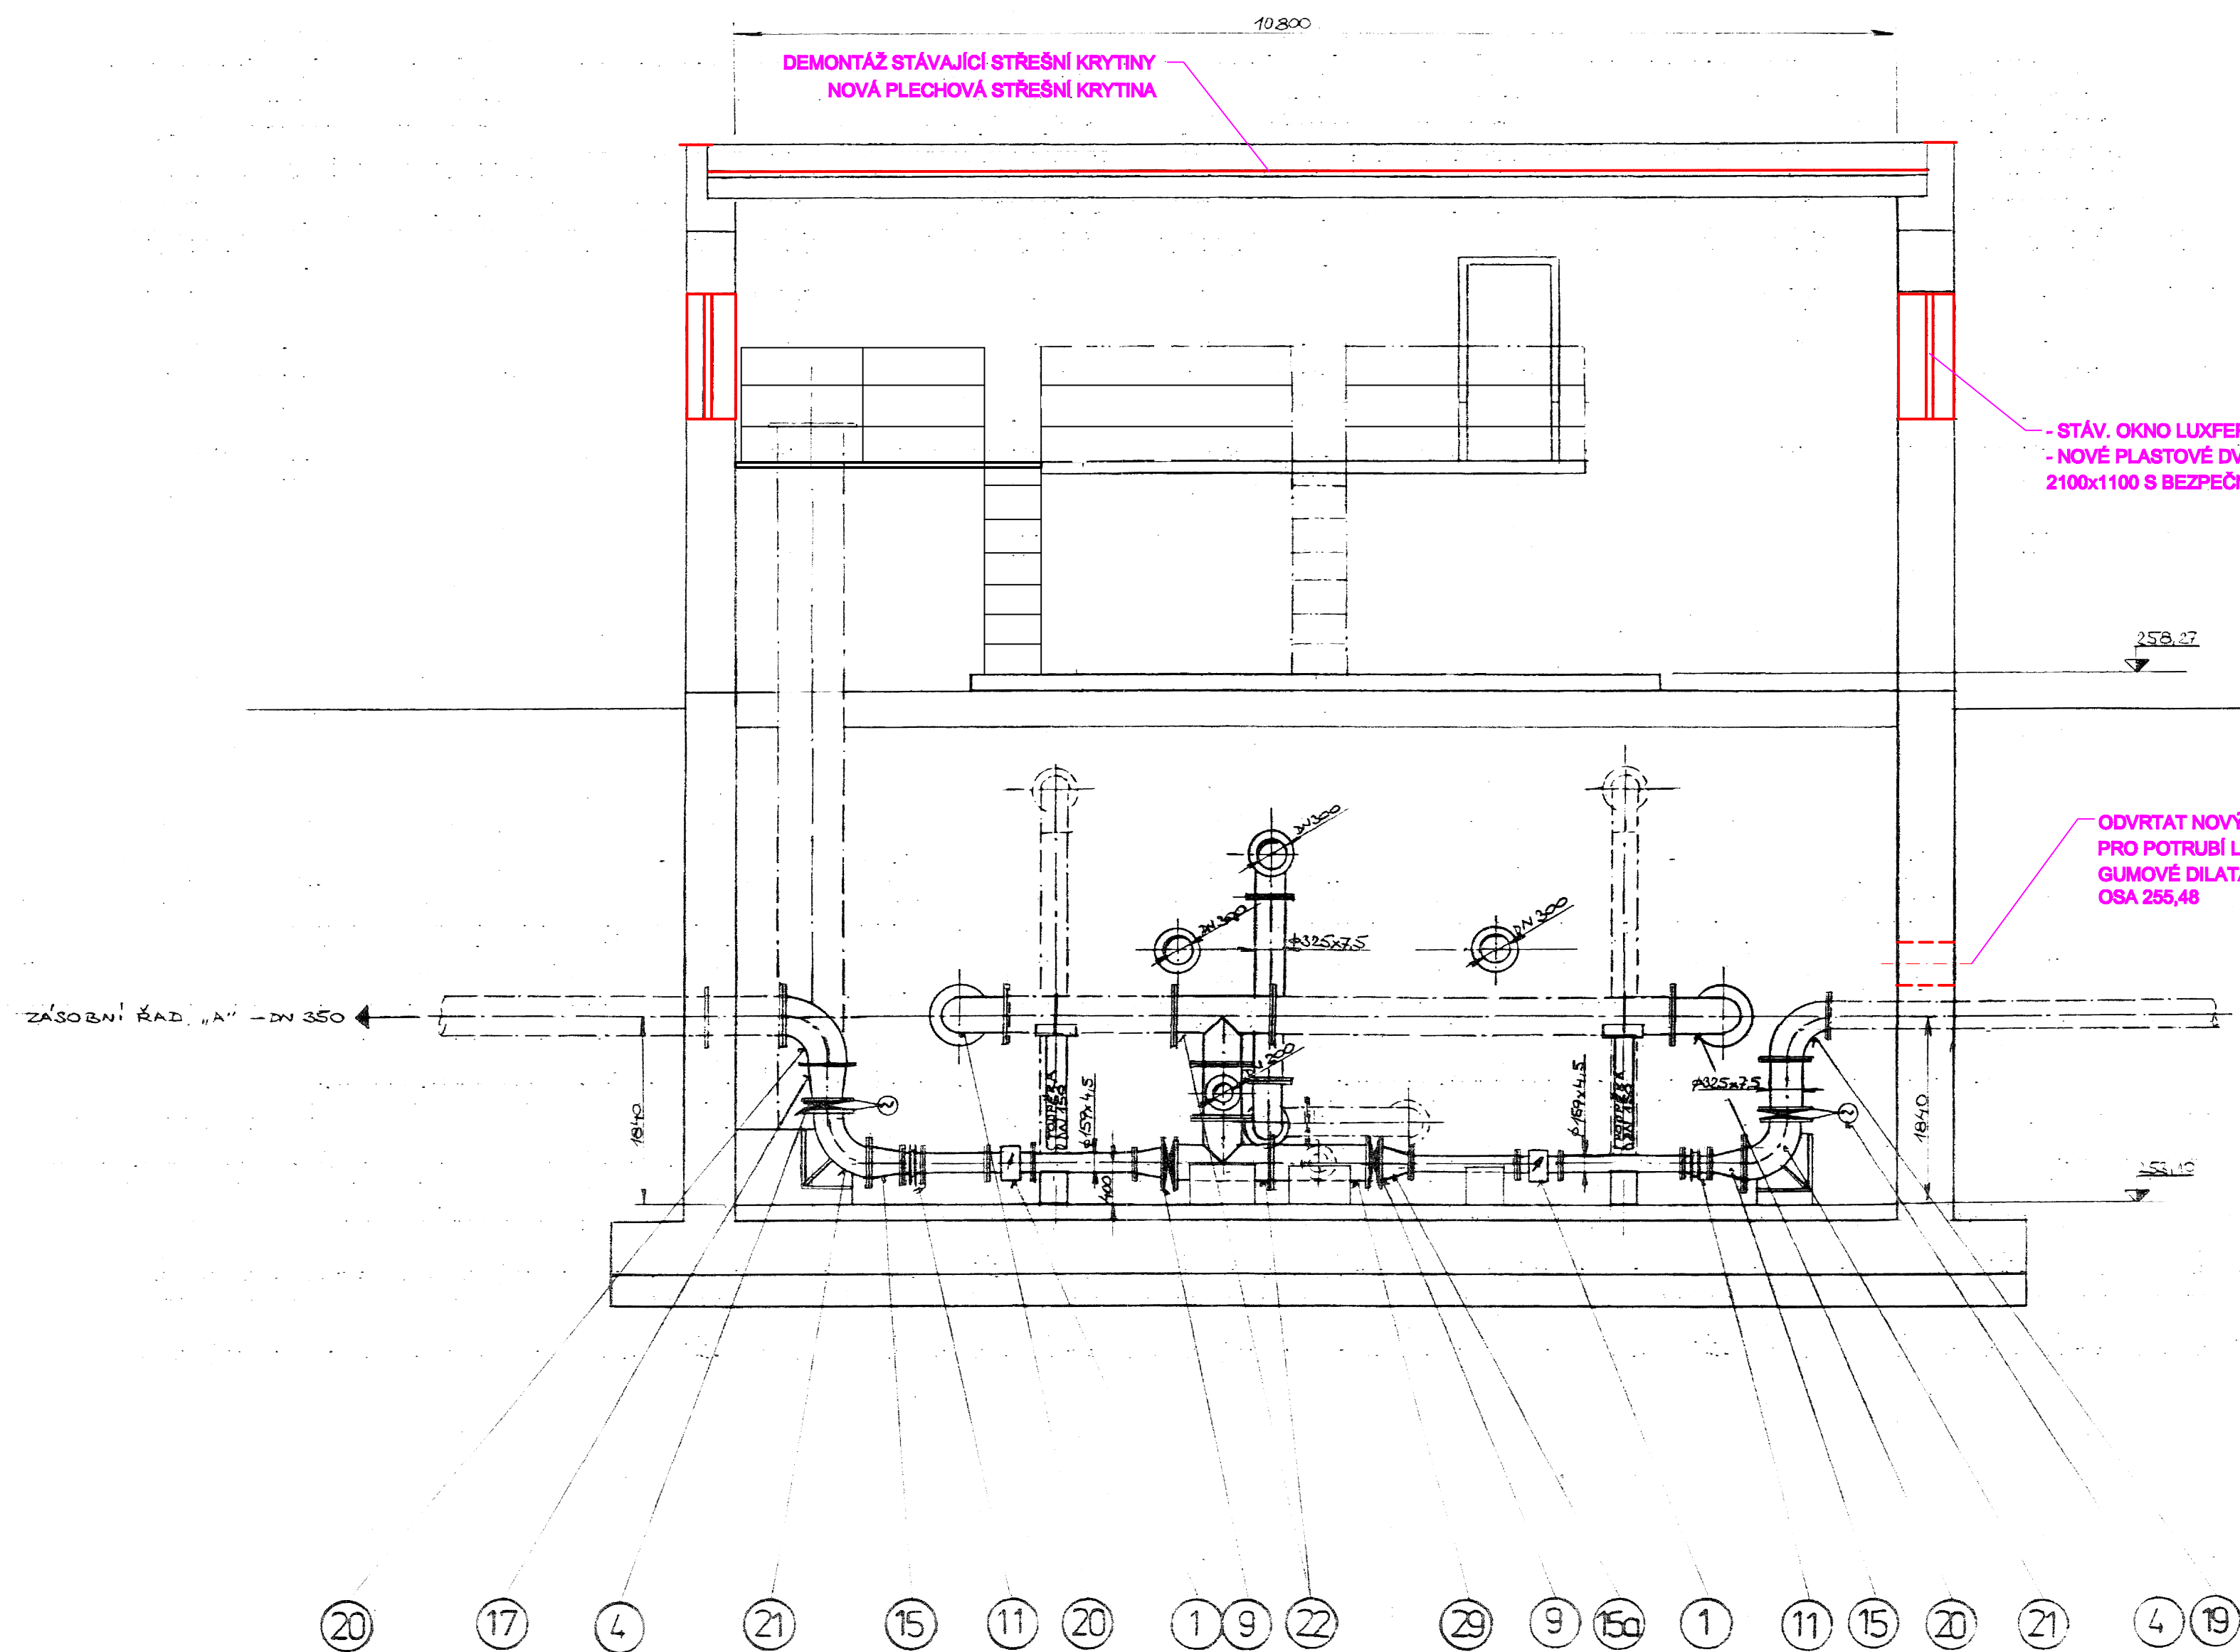

Ř E Z A - A

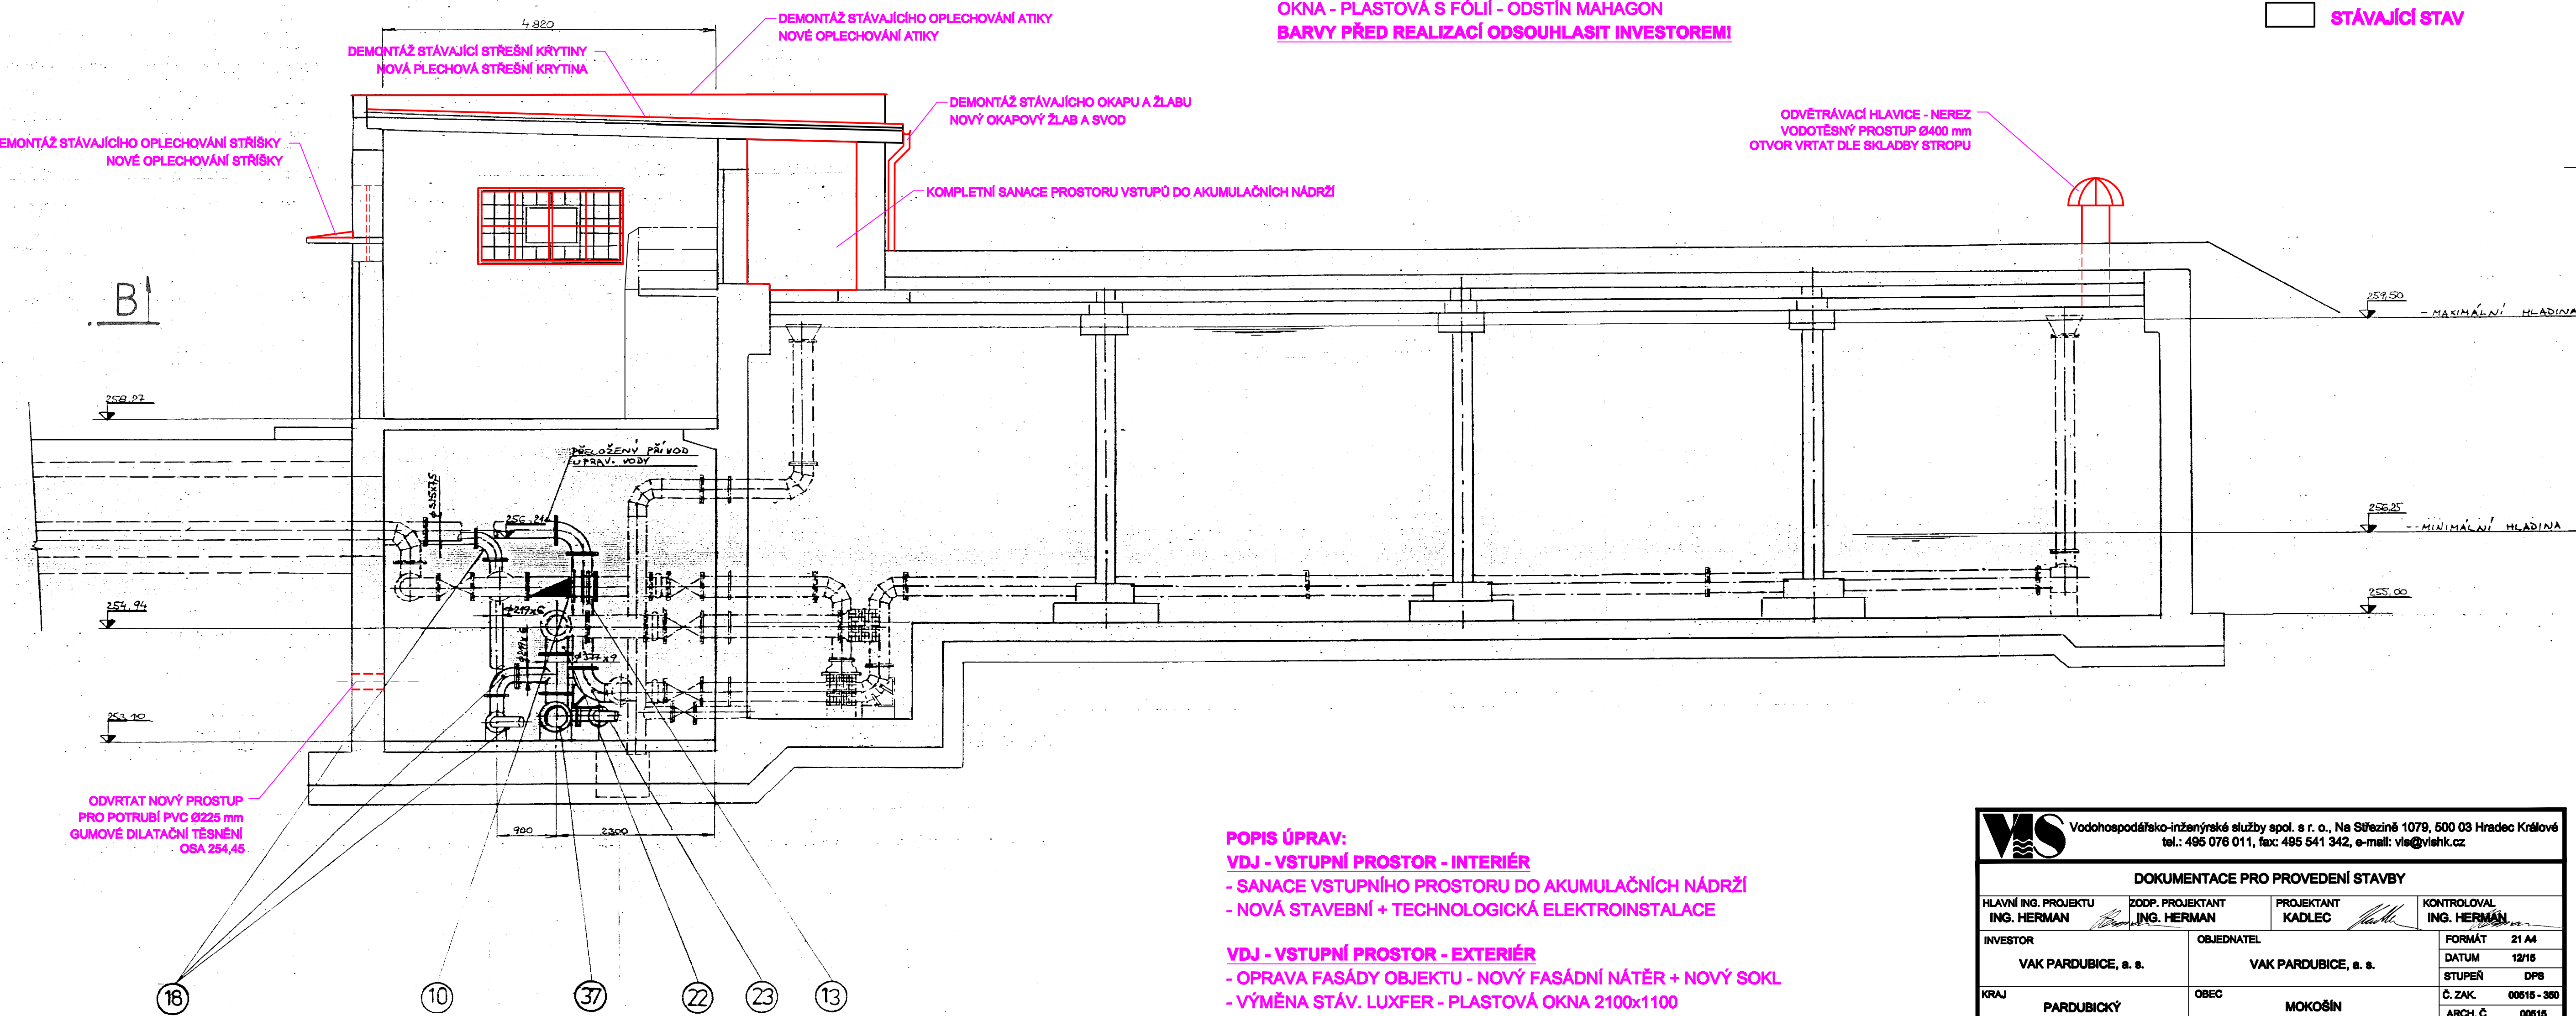

SANACE BETONOVÝCH KONSTRUKCÍ:
PŘÍPRAVA POVRCHU:
- OTRYSKÁNÍ VYSOKOTLAKÝM VODNÍM PAPRSKEM S PŘÍMĚSÍ ABRAZIVA TLAK MIN. 1800 BARů S ÚPRAVOU A NAVÝŠENÍM PŘI NEDOSTATEČNÉM OČIŠTĚNÍ DLE ČSN 12 618 - 2,3; ISO 4624, ČSN 15 04 VČETNĚ POŽADAVKŮ VÝROBCE SANAČNÍCH HMOT NA PODKLAD
- POVRCH BETONU PO OTRYSKÁNÍ MUSÍ BÝT NAPROSTO ČISTÝ A MUSÍ BÝT V POHLEDU VIDĚT STRUKTURA BETONU
- BUDOU PROVEDENY OTDRHOVÉ A AKUSTICKÉ ZKOUŠKY.
- PO OTRYSKÁNÍ BUDE PROVEDENO OŠETŘENÍ ODHAZENÉ VÝZTUŽE ANTIKOROZNÍM NÁTĚREM S INHIBITOREM KOROZE

SANACE
- HRUBÁ TIXOTROPNÍ MALTA TL. 40 mm
- JEJMNÁ TIXOTROPNÍ MALTA TL. 5 mm
- STROPNÍ KONSTRUKCE: HYDROIZOLAČNÍ PRŮŽNA CEMENTO-AKRYLÁTOVÁ STĚRKA S ATESTEM PRO PITNOU VODU 2,5 - 3KG/m2
- PODLAHA A STĚNY: HYDROIZOLAČNÍ CEMENTOVÁ STĚRKA S ATESTEM PRO PITNOU VODU 2,5 - 3KG/m2

SANACE OCELOVÝCH KONSTRUKCÍ:
1. OČISTIT VÝHRADNĚ OTRYSKÁNÍM DLE ČSN ISO 8501-1, 8501-2, STUPEŇ PŘÍPRAVY Sa 2
2. NÁTĚRY BUDOU PROVEDENY DLE ČSN EN ISO 12944-1 + 12944-4
NÁTĚR: 2x ZÁKLADNÍ NÁTĚR - BARVA EPOXIDOVÁ ANTIKOROZNÍ - 80 µm
2x VRCHNÍ NÁTĚR - POLYURETANOVÁ BARVA - 120 µm

ÚPRAVA POVRCHŮ:
FASÁDNÍ NÁTĚR - BARVA BÍLÁ
SOKL - DEKORATIVNÍ OMÍTKA S ORGANICKÝM POJIVEM STŘEDNĚZRNÁ - ODSTÍN HNĚDÝ
STŘEŠNÍ KRYTINA, OPLECHOVÁNÍ, OKAPY
- POPLASTOVANÝ POZINKOVANÝ PLECH - BARVA HNĚDÁ
OKNA - PLASTOVÁ S FÓLIÍ - ODSTÍN MAHAGON
BARVY PŘED REALIZACÍ ODSOUHLASIT INVESTOREM!

LEGENDA:
[Red line] STAVEBNÍ ÚPRAVY
[Black line] STÁVAJÍCÍ STAV

POPIS ÚPRAV:
VDJ - VSTUPNÍ PROSTOR - INTERIÉR
- SANACE VSTUPNÍHO PROSTORU DO AKUMULAČNÍCH NÁDRŽÍ
- NOVÁ STAVEBNÍ + TECHNOLOGICKÁ ELEKTROINSTALACE
VDJ - VSTUPNÍ PROSTOR - EXTERIÉR
- OPRAVA FASÁDY OBJEKTU - NOVÝ FASÁDNÍ NÁTĚR + NOVÝ SOKL
- VÝMĚNA STAV. LUXFER - PLASTOVÁ OKNA 2100x1100
- NOVÁ PLECHOVÁ STŘEŠNÍ KRYTINA VČETNĚ OPLECHOVÁNÍ
- NOVÝ HROMOSVOD
AKUMULAČNÍ NÁDRŽE
- DOPLNĚNÍ DVOU KUSŮ VENTILAČNÍCH HLAVIC

DOKUMENTACE PRO PROVEDENÍ STAVBY			
HLAVNÍ INŽ. PROJEKTU ING. HERMAN	EDICE PROJEKTANT ING. HERMAN	PROJEKTANT KADLEC	KONTROLOVAL ING. HERMAN
